



Diese Zeichnung ist unser Eigentum. Jede Vervielfältigung, Vervielfachung oder Weitergabe an Dritte Personen ist verboten und wird verfolgt.

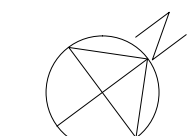

THE BRITISH MUSEUM
World Conservation and Exhibitions Centre

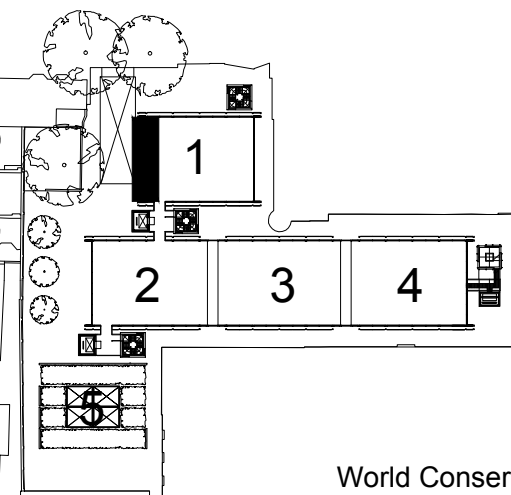

GIG FASSADEN GmbH
Industriestraße 30
A-4800 Attnang-Puchheim
Tel: +43(0)7674 902-0
www.gig.at

GIG
GIG GROUP
WE REALIZE DREAMS

DOCUMENT / DRAWING STATUS	FOR APPROVAL / COM.	STATUS	STATUS DATE
<input type="checkbox"/> TENDER	<input type="checkbox"/> FOR APPROVAL / COM.		
<input type="checkbox"/> PRELIMINARY / DRAFT	<input type="checkbox"/> FOR CONSTRUCTION	A	28.09.2012
<input type="checkbox"/> FOR INFORMATION	<input checked="" type="checkbox"/> AS BUILT		

02 As built	RVA	27.11.2012	
01 Updated according EWS 02 comments	RVA	23.08.2012	
REV	BESCHREIBUNG / DESCRIPTION	GEZ. / DRAWN	DATE / DATE
PROJECT	British Museum; London	KOMM. NR. / COM. NO.	110073
BAUHERR / CLIENT	The British Museum	DATE / DATE	08.05.2012
GENERALUNTERNEHMER / MAIN CONTRACTOR	Mace	GEZEICHNET / DRAWN	RVA
ARCHITEKT / ARCHITECT	Rogers Stirk Harbour & Partners	MASSSTAB / SCALE	1:25
BESCHREIBUNG / DRAWING TITLE	ELEVATION K-BUILDING 1		
	EWS 02-ELEVATION		
PACKAGE NO.	TYPE	DWG. NO.	REVISION
		3210-DR-2001	02

Diese Zeichnung ist unser Eigentum. Ohne unsere schriftliche Genehmigung ist die Weitergabe, Vervielfältigung oder die Nutzung dieser Zeichnung für andere Zwecke ohne unsere schriftliche Genehmigung ausdrücklich untersagt. 

G:\Projekte\2011\107\350_Technik\02_GIG\Drawing\2000_EWS-02-EWS_02_Elevation K-Building 1.dwg 3210-DR-2001_30.11.2012 11:11:52 von WEB